


— Reseau d'eau
— Reseau d'electricite
— Reseau d'assainissement

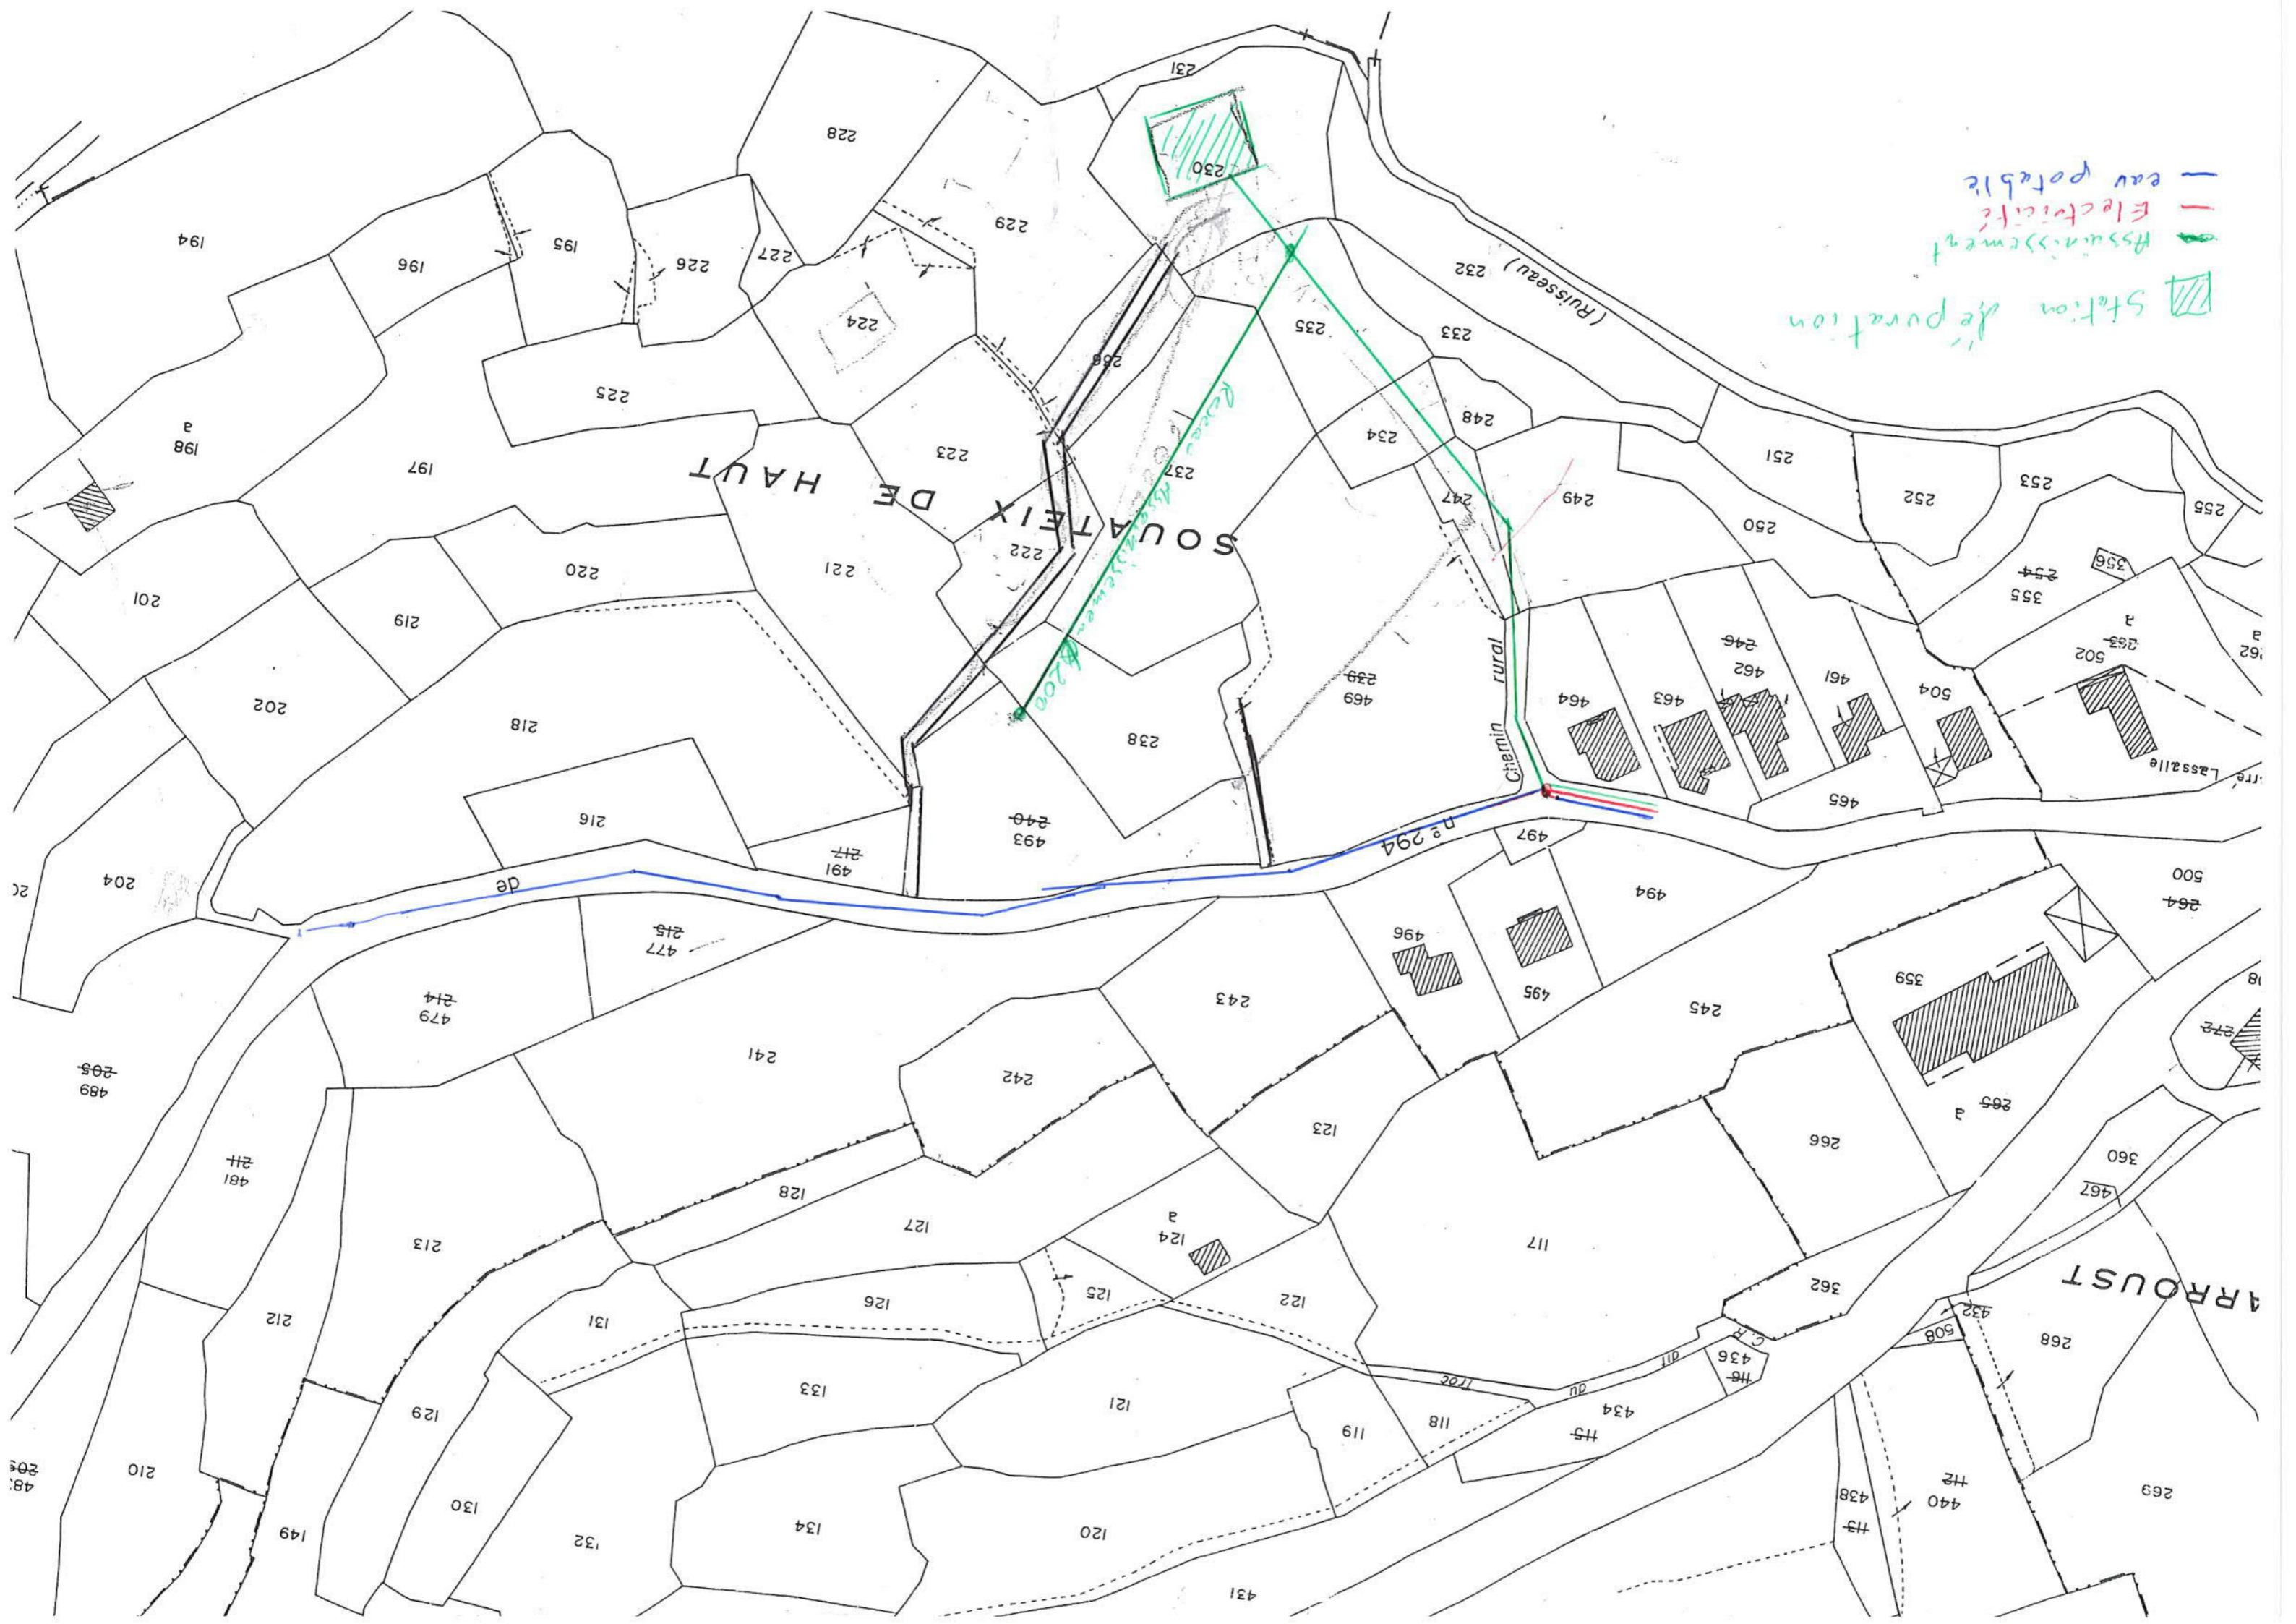

— eau potable
— Electricité
— Assainissement


SOUATEIX DE HAUT

ARROUST

chemin rural
n° 294


194

196

195

226

227

228

229

224

225

223

222

221

220

219

202

201

198

197


PLAN DE RECOLEMENT

Dossier n° 14223 - Date : Février 2015 CLASSE DE PRECISION: "A"

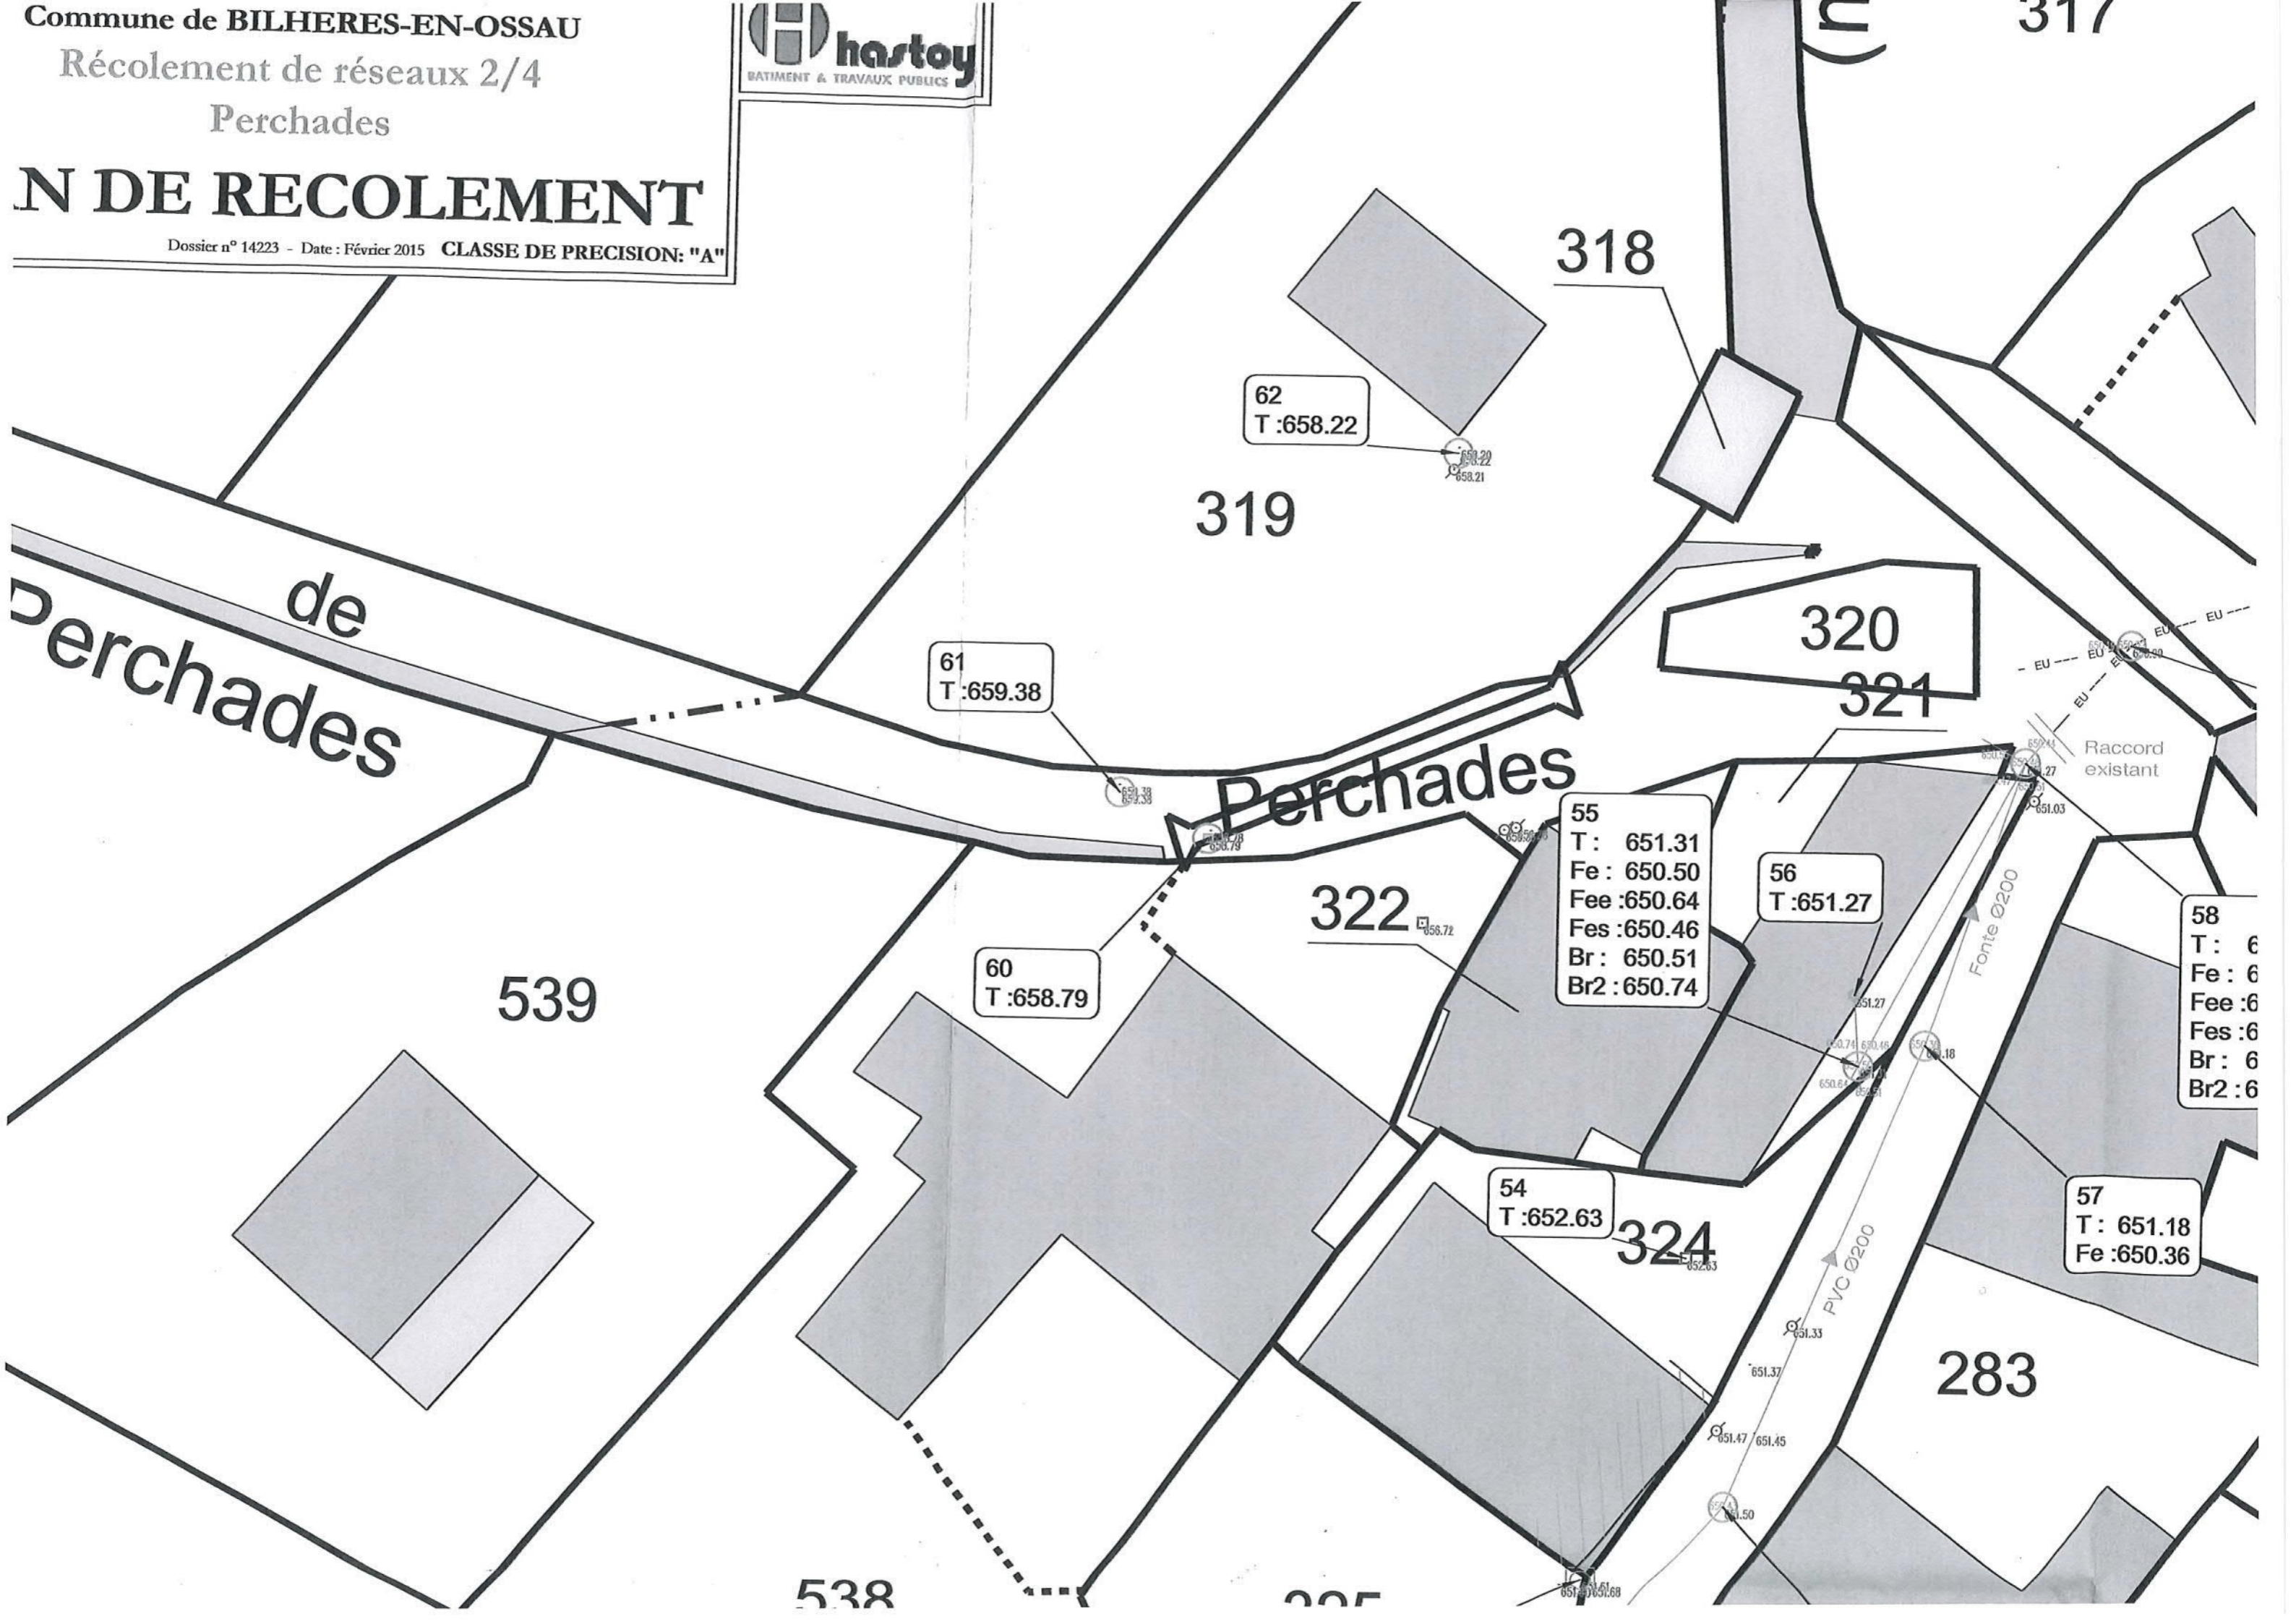

319

318

320

321

322

324

539

283

538

62
T : 658.22

61
T : 659.38

60
T : 658.79

55
T : 651.31
Fe : 650.50
Fee : 650.64
Fes : 650.46
Br : 650.51
Br2 : 650.74

56
T : 651.27

54
T : 652.63

58
T : 6
Fe : 6
Fee : 6
Fes : 6
Br : 6
Br2 : 6


57
T : 651.18
Fe : 650.36

Raccord existant

Fonte Ø200

PVC Ø200

EU EU EU EU EU EU

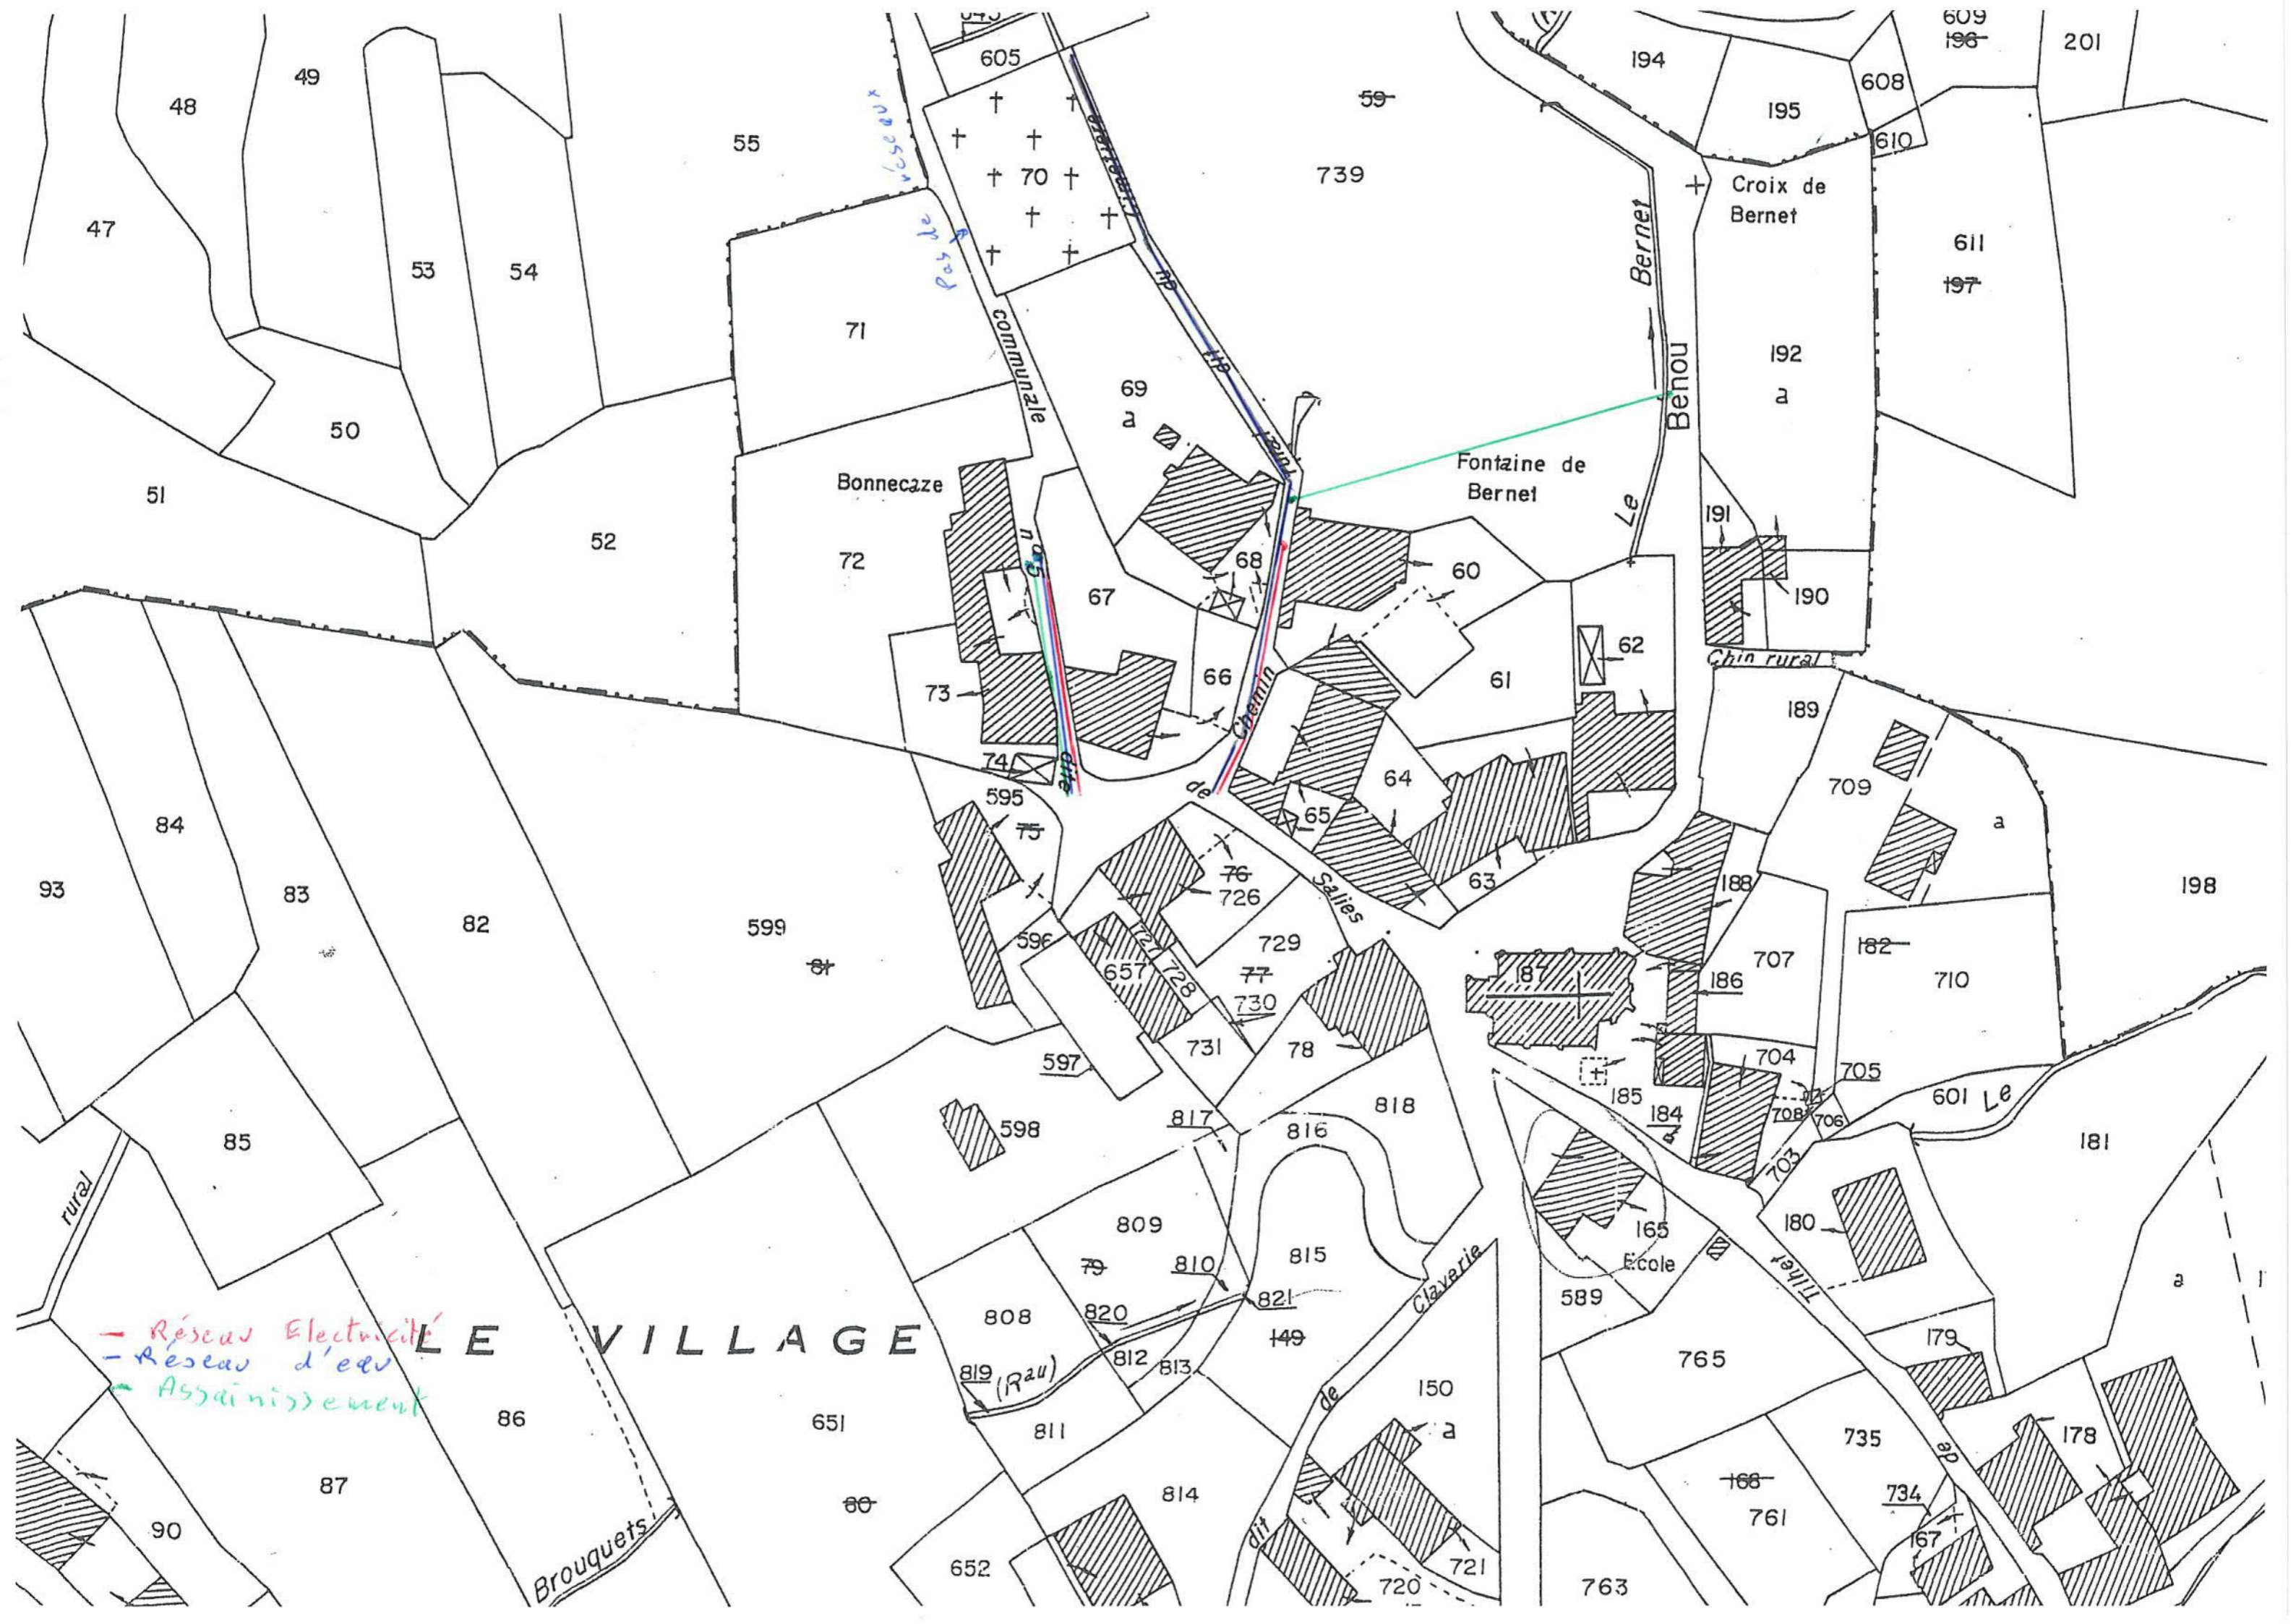

- Réseau Electricité
- Réseau d'eau
- Assainissement

LE VILLAGE

Chemin communal

Le Benou

Fontaine de Bernet

Croix de Bernet

Chin rural

Chemin de Salies

Claverie

Brouquets

rural

